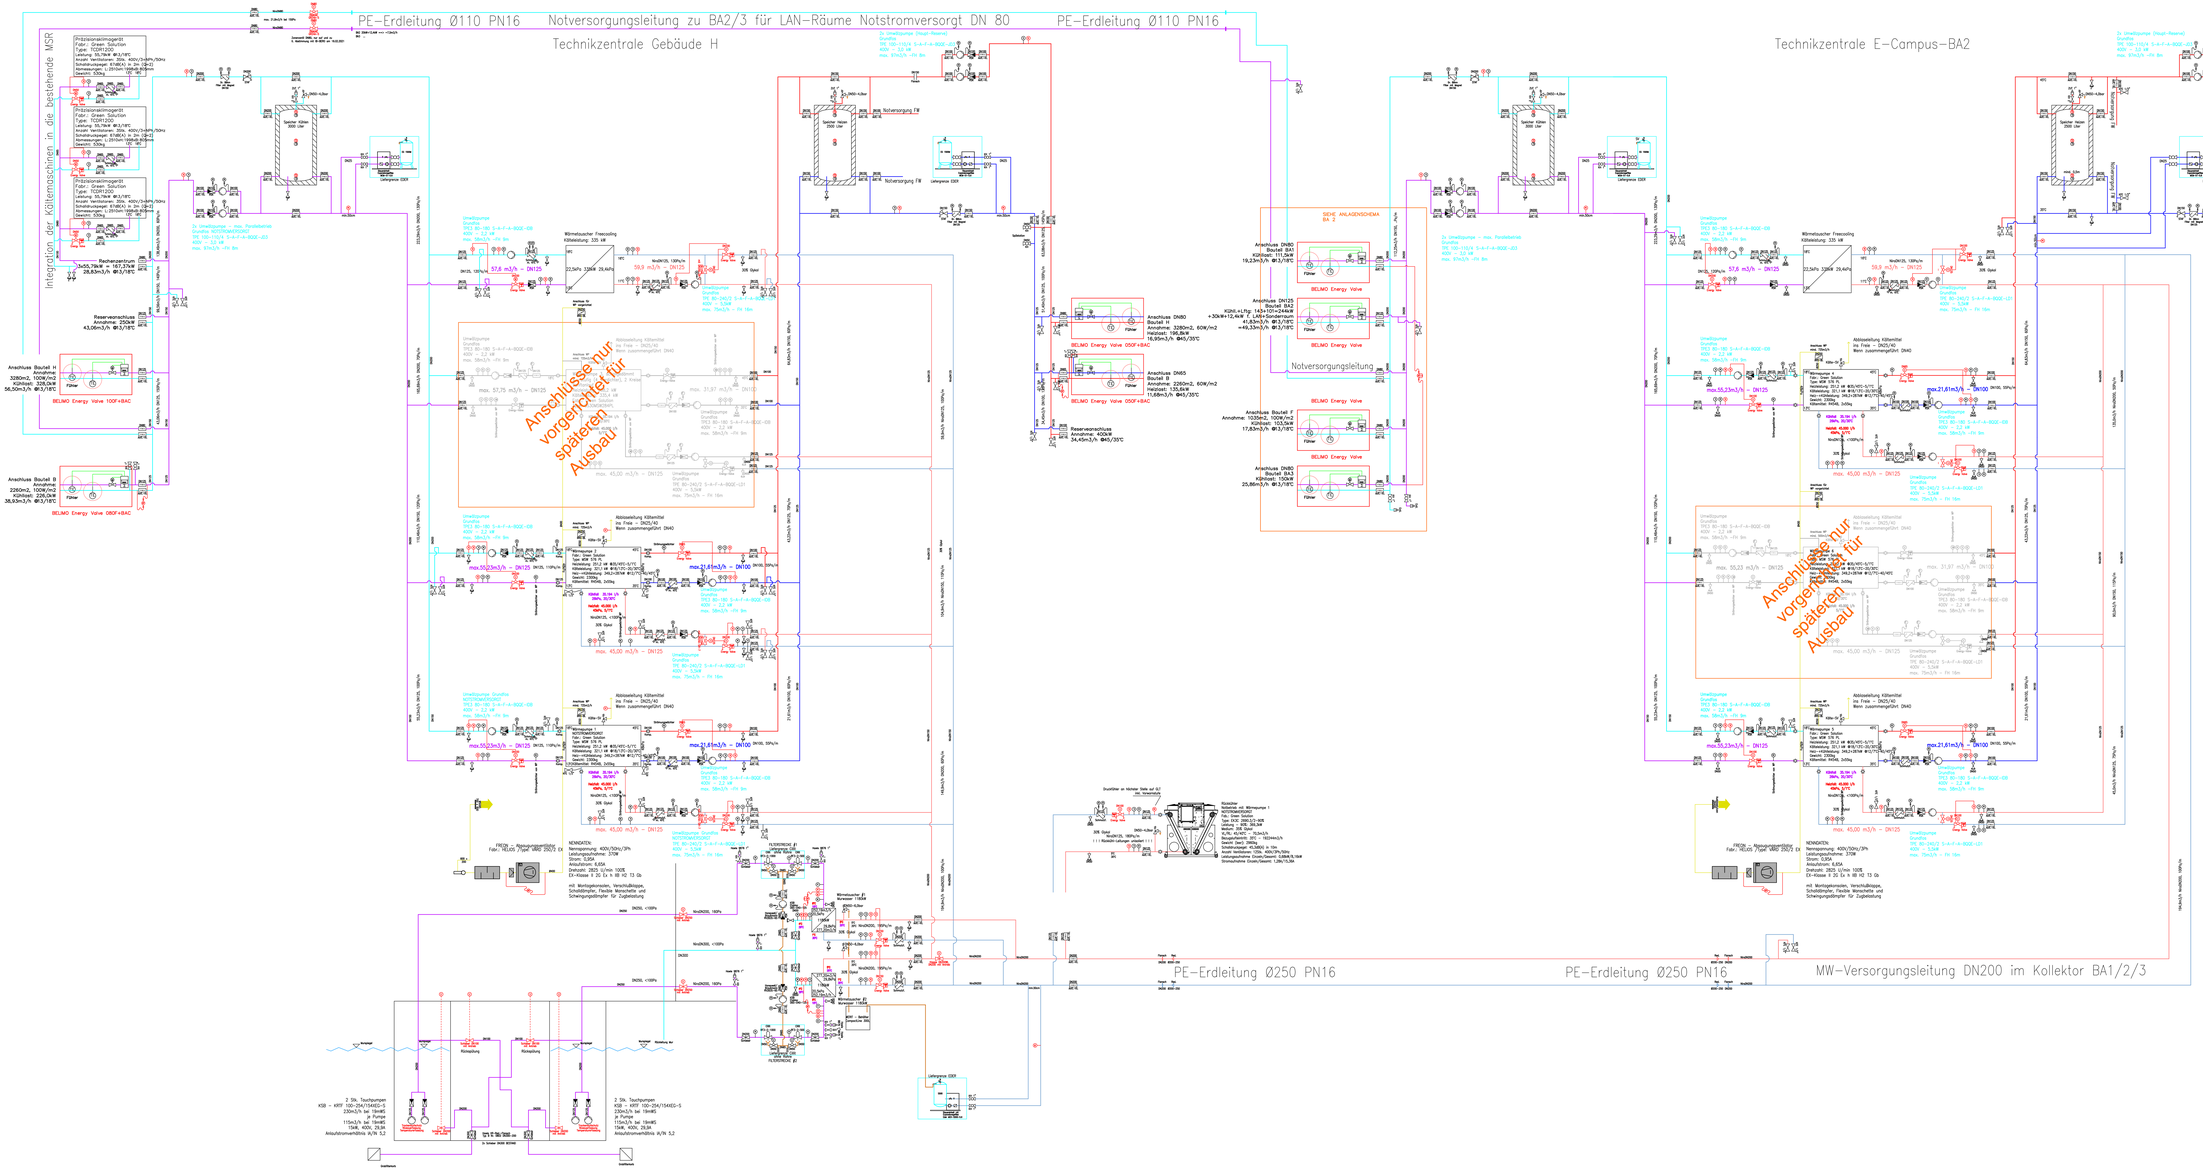

rot markierte Ventil sind bauseits beizustellen

LEGENDE LAYER:	LEGENDE SYMBOL:	LEGENDE BESCHRIFTUNG:

HKLS-Planer:

BERO Technische Büro GmbH
www.bero-haustechnik.at

Ing. Hubert Bleiziur
Ziegelgrabenstrasse 45,
3100 St. Pölten
Tel.: 02742/73600-0
Fax: 02742/73600-15-4
mail: office@hb-bleiziur.at

BERATENDE INGENIEURE

BESTANDSPLAN

Index	Änderung	Datum	Name
-F-	-	-	-
-E-	-	-	-
-D-	-	-	-
-C-	-	-	-
-B-	-	-	-
-A-	-	-	-

REISENHOFER
HAUSTECHNIK
Gartengasse 4 | 8200 Gleisdorf | 03112 2429-0
reisenhofer.at

PROJEKT:
GEP - E-Campus
Neuholdaugasse 56
8010 Graz

BAUHERR:
Energie Steiermark Green Power Gmbh
Leonhardgürtel 10
8010 Graz

PLANINHALT:
Heizen - Kühlen
ANLAGENSCHEMA

Geprüft:	ING. KURTZ	Plannummer:	BP-HK-AS-Anlagenschema
Datum:	2022-01-24	Projektnummer:	13200014
Gezeichnet:	SCHREI	Maßstab:	- / -
Datum:	2022-01-24		

Diese Zeichnung ist unser geistiges Eigentum. Ohne unseres ausdrückliche Genehmigung darf sie weder kopiert noch an Dritte weitergegeben werden. Vielmehr werden nach dem Urheberrechtsgesetz geschützt.
Für Richtigkeit und Vollständigkeit von datenmäßigen Planungen wird keine Gewährleistung übernommen.